

Strom-, GF- und Cu-Leitung in neuem Kabelkanal an der Fassade bis in Dachboden verlegen und weiter im Dachboden bis zum BR verlegen

Best. Betriebsraum Kunde DT-Technik (M)

24,75



SCHLÜSSEL TRESOR

- Systemtechnik GSM/UMTS vom alten Standort in neuen BR umziehen
- Unterbau SV Benning vom alten Standort in neuen BR umziehen
- Fibox, NTPM, EVT usw. vom alten Standort in neuen BR umziehen und einrichten
- Lüftungsanlage mit schalldämmter Lüftungsbox und Rohrsystem mit Brandschutzklappe erstellen
- Antennenanlage in den Gebäudeblitzschutz einbinden
- Verbindung innerer Blitzschutz mit äußerem Blitzschutz erstellen, ca. 7m Pfaster öffnen und wieder verschließen
- Zuleitung Zähler zu UV in Kabelkanal an der Außenfassade hoch bis in den Dachstuhl
- Stromleitung im Treppenhaus in Brandschutzkanal verlegen
- Betriebsraumboden mit Brandschutzplatte auslegen
- vorh. Beleuchtung mit neuem Schalter am Kamin bei Dachaufstieg in Betrieb nehmen
- GF- und Cu-Leitung vom alten Standort in den neuen BR verlegen
- Best. Bratberggrahmen mit BGE-Brandschutzrahmen versehen
- Neuen Rortex G4x2 mit BGE-Brandschutzrahmen in BR einbauen
- Neue Lampe im BR installieren

Dachdraufsicht
M 1 : 100 / DIN A3

h	Ertwurfsplan Neubau Provisorium auf Nachbargebäude	16.03.2016	Hosmeier
g	Bestandsplan	31.07.2014	Hofmann
f	Ausführungsplan - LTE1800 neu hinzu - LTE800 als Option	18.03.2014	Hofmann
e	Ertwurfsplan - LTE1800 neu hinzu - LTE800 als Option	15.01.2014	Hofmann
d	Bestandsplanung - Kabelschema angepasst	23.05.11	Hosmeier
c	Bestandsplanung	26.04.11	Ballek
Index / Art der Änderung		Datum	Name

DFMG-ID/Standortname DFMG/Standortadresse

1831419
Kitzingen-Herrnstr. 51
Herrnstraße 11, 97318 Kitzingen


Fregabe (Name, Datum)

Planungsstatus

Ertwurfsplan

Blatt Nr.

3

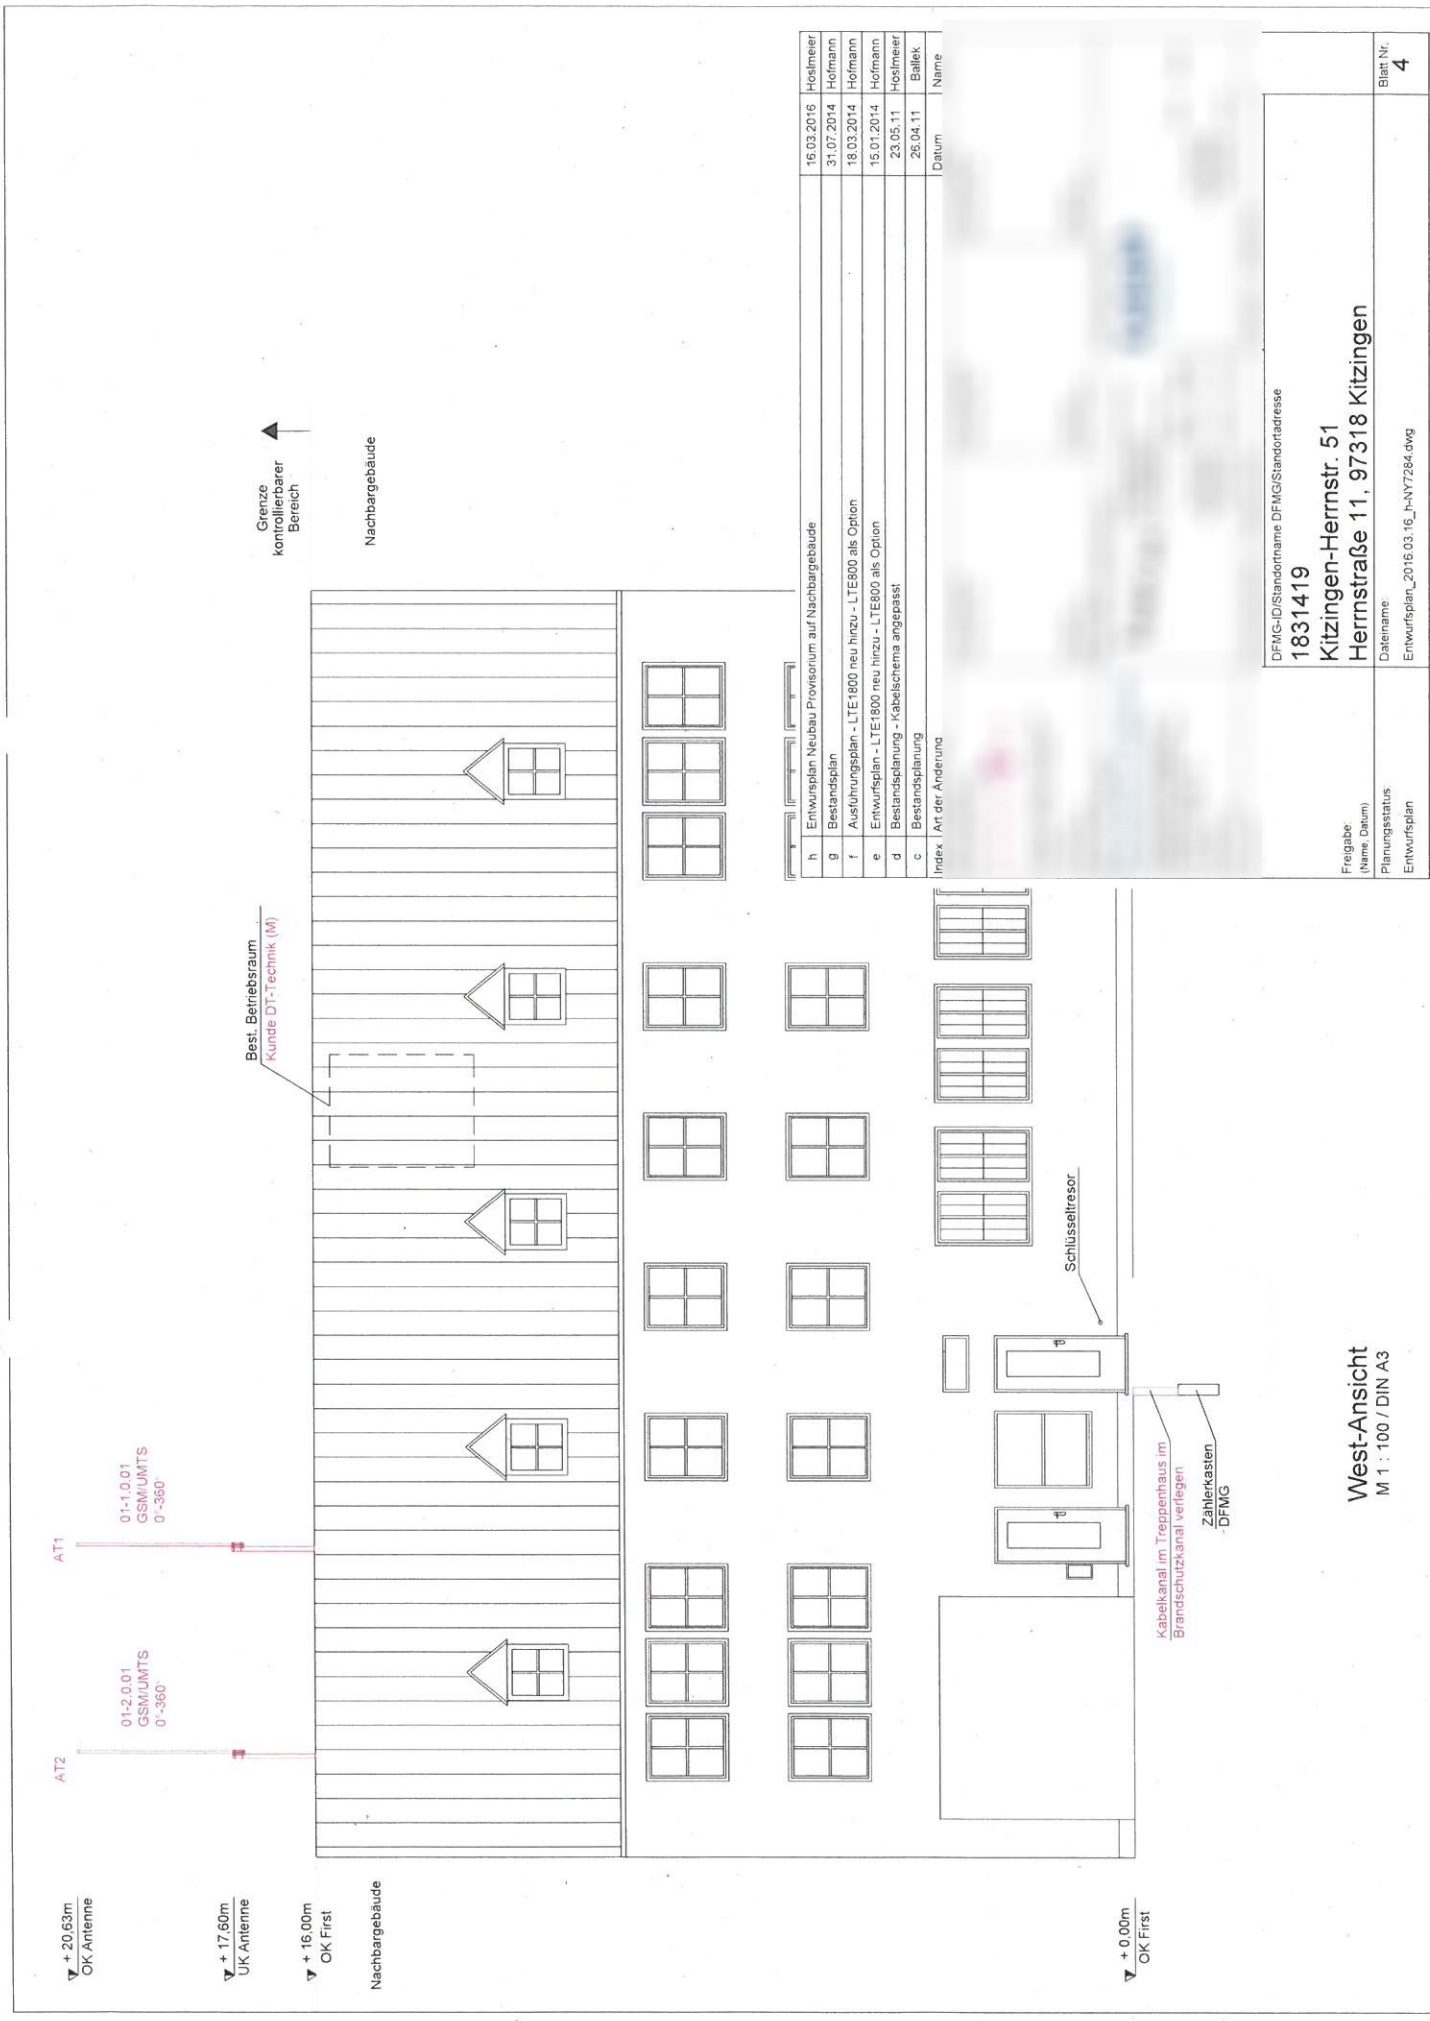

▼ + 20.63m
OK Antenne

▼ + 17.60m
UK Antenne

▼ + 16.00m
OK First

Nachbargebäude

▼ + 0.00m
OK First

West-Ansicht
M 1 : 100 / DIN A3

Index	Art der Änderung	Datum	Name
h	Entwurfsplan Neubau Provisorium auf Nachbargebäude	16.03.2016	Hosmeier
g	Bestandsplan	31.07.2014	Hofmann
f	Ausführungsplan - LTE1800 neu hinzu - LTE800 als Option	18.03.2014	Hofmann
e	Entwurfsplan - LTE1800 neu hinzu - LTE800 als Option	15.01.2014	Hofmann
d	Bestandsplanung - Kabelschema angepasst	23.05.11	Hosmeier
c	Bestandsplanung	26.04.11	Ballek


DFMG-ID/Standortname DFMG/Standortadresse
1831419
Kitzingen-Herrnstr. 51
Herrnstraße 11, 97318 Kitzingen

Freigabe:
(Name, Datum)

Planungsstatus
Entwurfsplan

Dateiname:
Entwurfsplan_2016.03.16_h-NY7284.dwg

Blatt Nr.: **4**

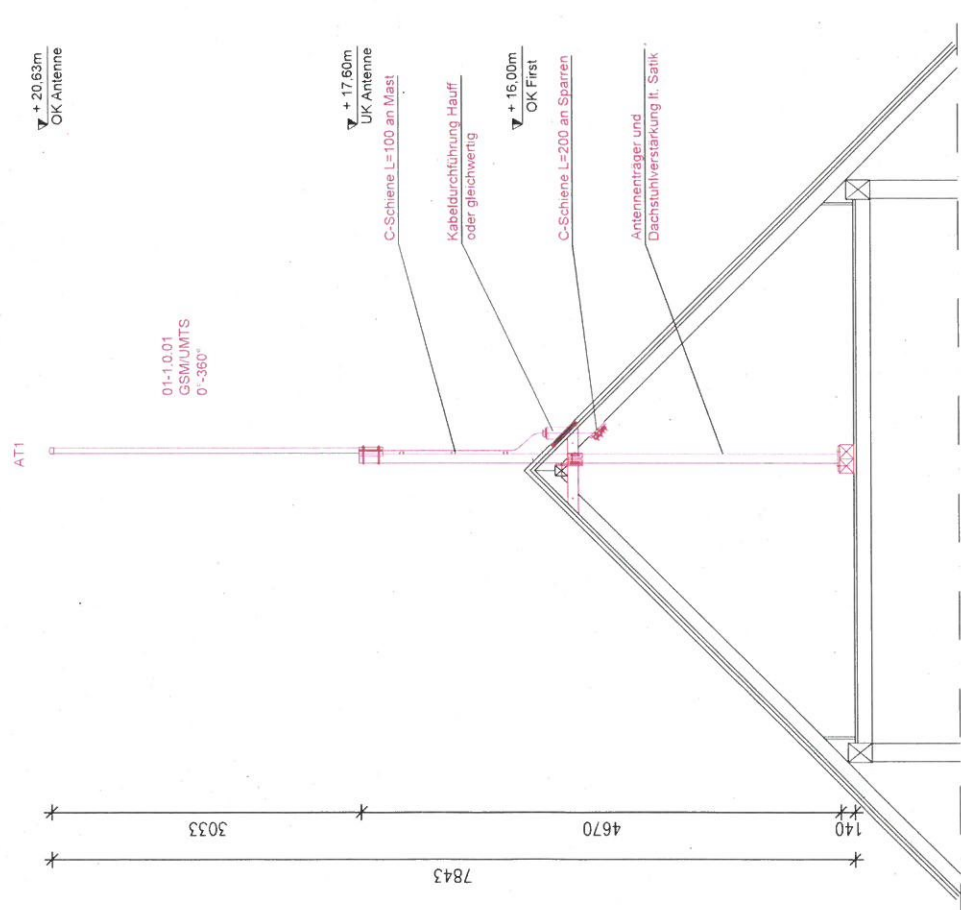

Detail Antennenträger 1 Ansicht
M 1 : 50 / DIN A3

h	Entwurfsplan Neubau Provisordium auf Nachbargebäude	16.03.2016	Hofmeister
g	Bestandsplan	31.07.2014	Hofmann
f	Ausführungsplan - LTE1800 neu hinzu - LTE800 als Option	18.03.2014	Hofmann
e	Entwurfsplan - LTE1800 neu hinzu - LTE800 als Option	15.01.2014	Hofmann
d	Bestandsplanung - Kabelschema angepasst	23.05.11	Hofmeister
c	Bestandsplanung	26.04.11	Ballek
Index	Art der Änderung	Datum	Name

DFMG-ID/Standortname DFMG/Standortadresse 1831419 Kitzingen-Herrnstr. 51 Herrnstraße 11, 97318 Kitzingen	
Freigabe (Name, Datum)	Datenname Entwurfsplan_2016.03.16_h-NY7284.dwg
Planungsstatus: Entwurfsplan	Blatt Nr. 4a