



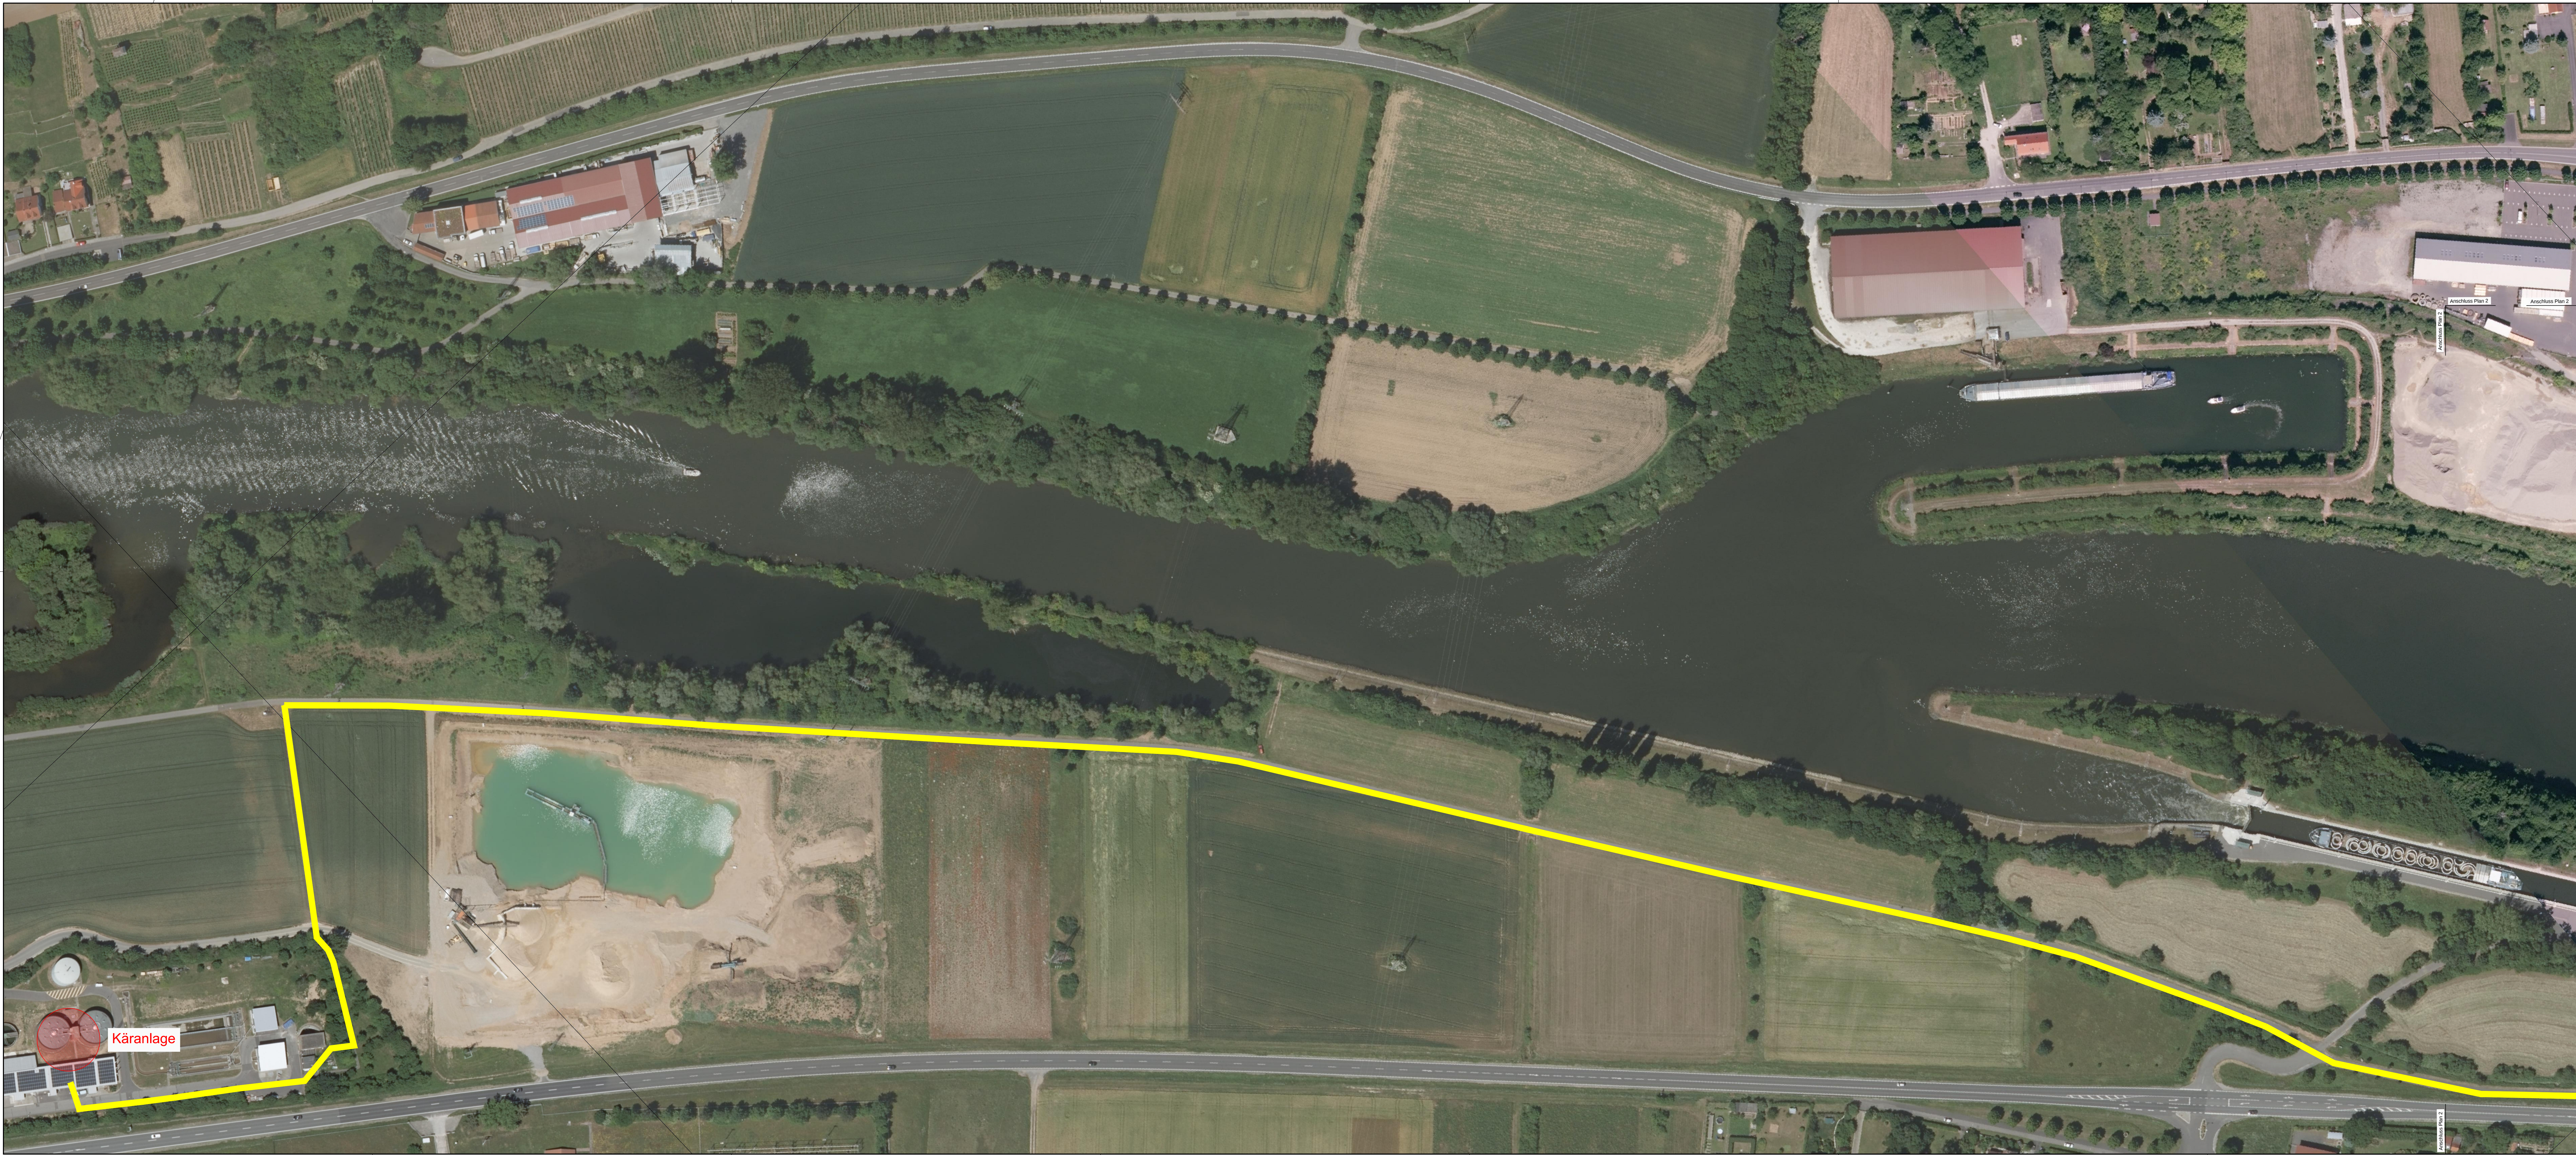

Zeichenerklärung

- best. Leerrohrtrasse Stadt Kitzingen (DN 100)
- gepl. Anbindungstrassen Stadt Kitzingen

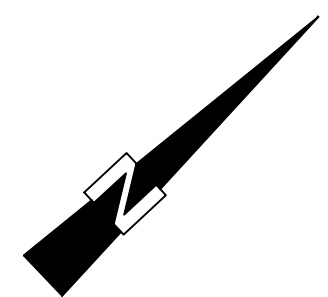

STADTBAUAMT KITZINGEN
-Sachgebiet 63 Tiefbau-

LAGEPLAN PLAN 1
Anbindung und Vernetzung städt. Anlagen mit LWL
Bestandsplan best. Verrohrungsanlage mit Vorplanung

Maßstab:
1 : 1000

Stand:
November 2018

Stadtbaamt Kitzingen
Sachgebiet 63 Tiefbau
Herr Haupt
Schulhof 2
97318 Kitzingen
Tel.: 09321 / 20-6306
Fax: 09321 / 20-96306
Mail: tohias.haupt@stadt-kitzingen.de

Aufgestellt:
Kitzingen, den

Geprüft:
Volkmann
29.11.2016
Größe:
1,500 x 0,587 = 0,88 m²
Papiergröße:
A0
Zeichn. Name:

Unterschrift

STADT
KITZINGEN
am Main

Plan 1